

Plan de récolement du réseau
d'alimentation en eau potable

Etude diagnostique du réseau
d'alimentation en eau potable de
la commune de Montperreux

SCIENCES ENVIRONNEMENT

6 Bd DIDEROT
25 000 BESANCON

Tél. : 03 81 53 02 60 Fax : 03 81 80 01 08
E-mail : besancon@sciences-environnement.fr
Web : www.sciences-environnement.fr


N° Affaire : 05-045

février 2010

Légende

Ech : 1 / 3500

- RÉSEAUX DE DISTRIBUTION
- RÉSEAUX DE REFOULEMENT
- RÉSEAUX DE PONTARLIER
- BRANCHEMENT PARTICULIER ET REGARD COMPTEUR
- BRANCHEMENT NON REPÉRÉ
- BOUCHE À CLÉ
- VANNE DE SECTIONNEMENT
- BORNE INCENDIE
- PURGE
- VENTOUSE
- A REGARD ET DÉNOMINATION

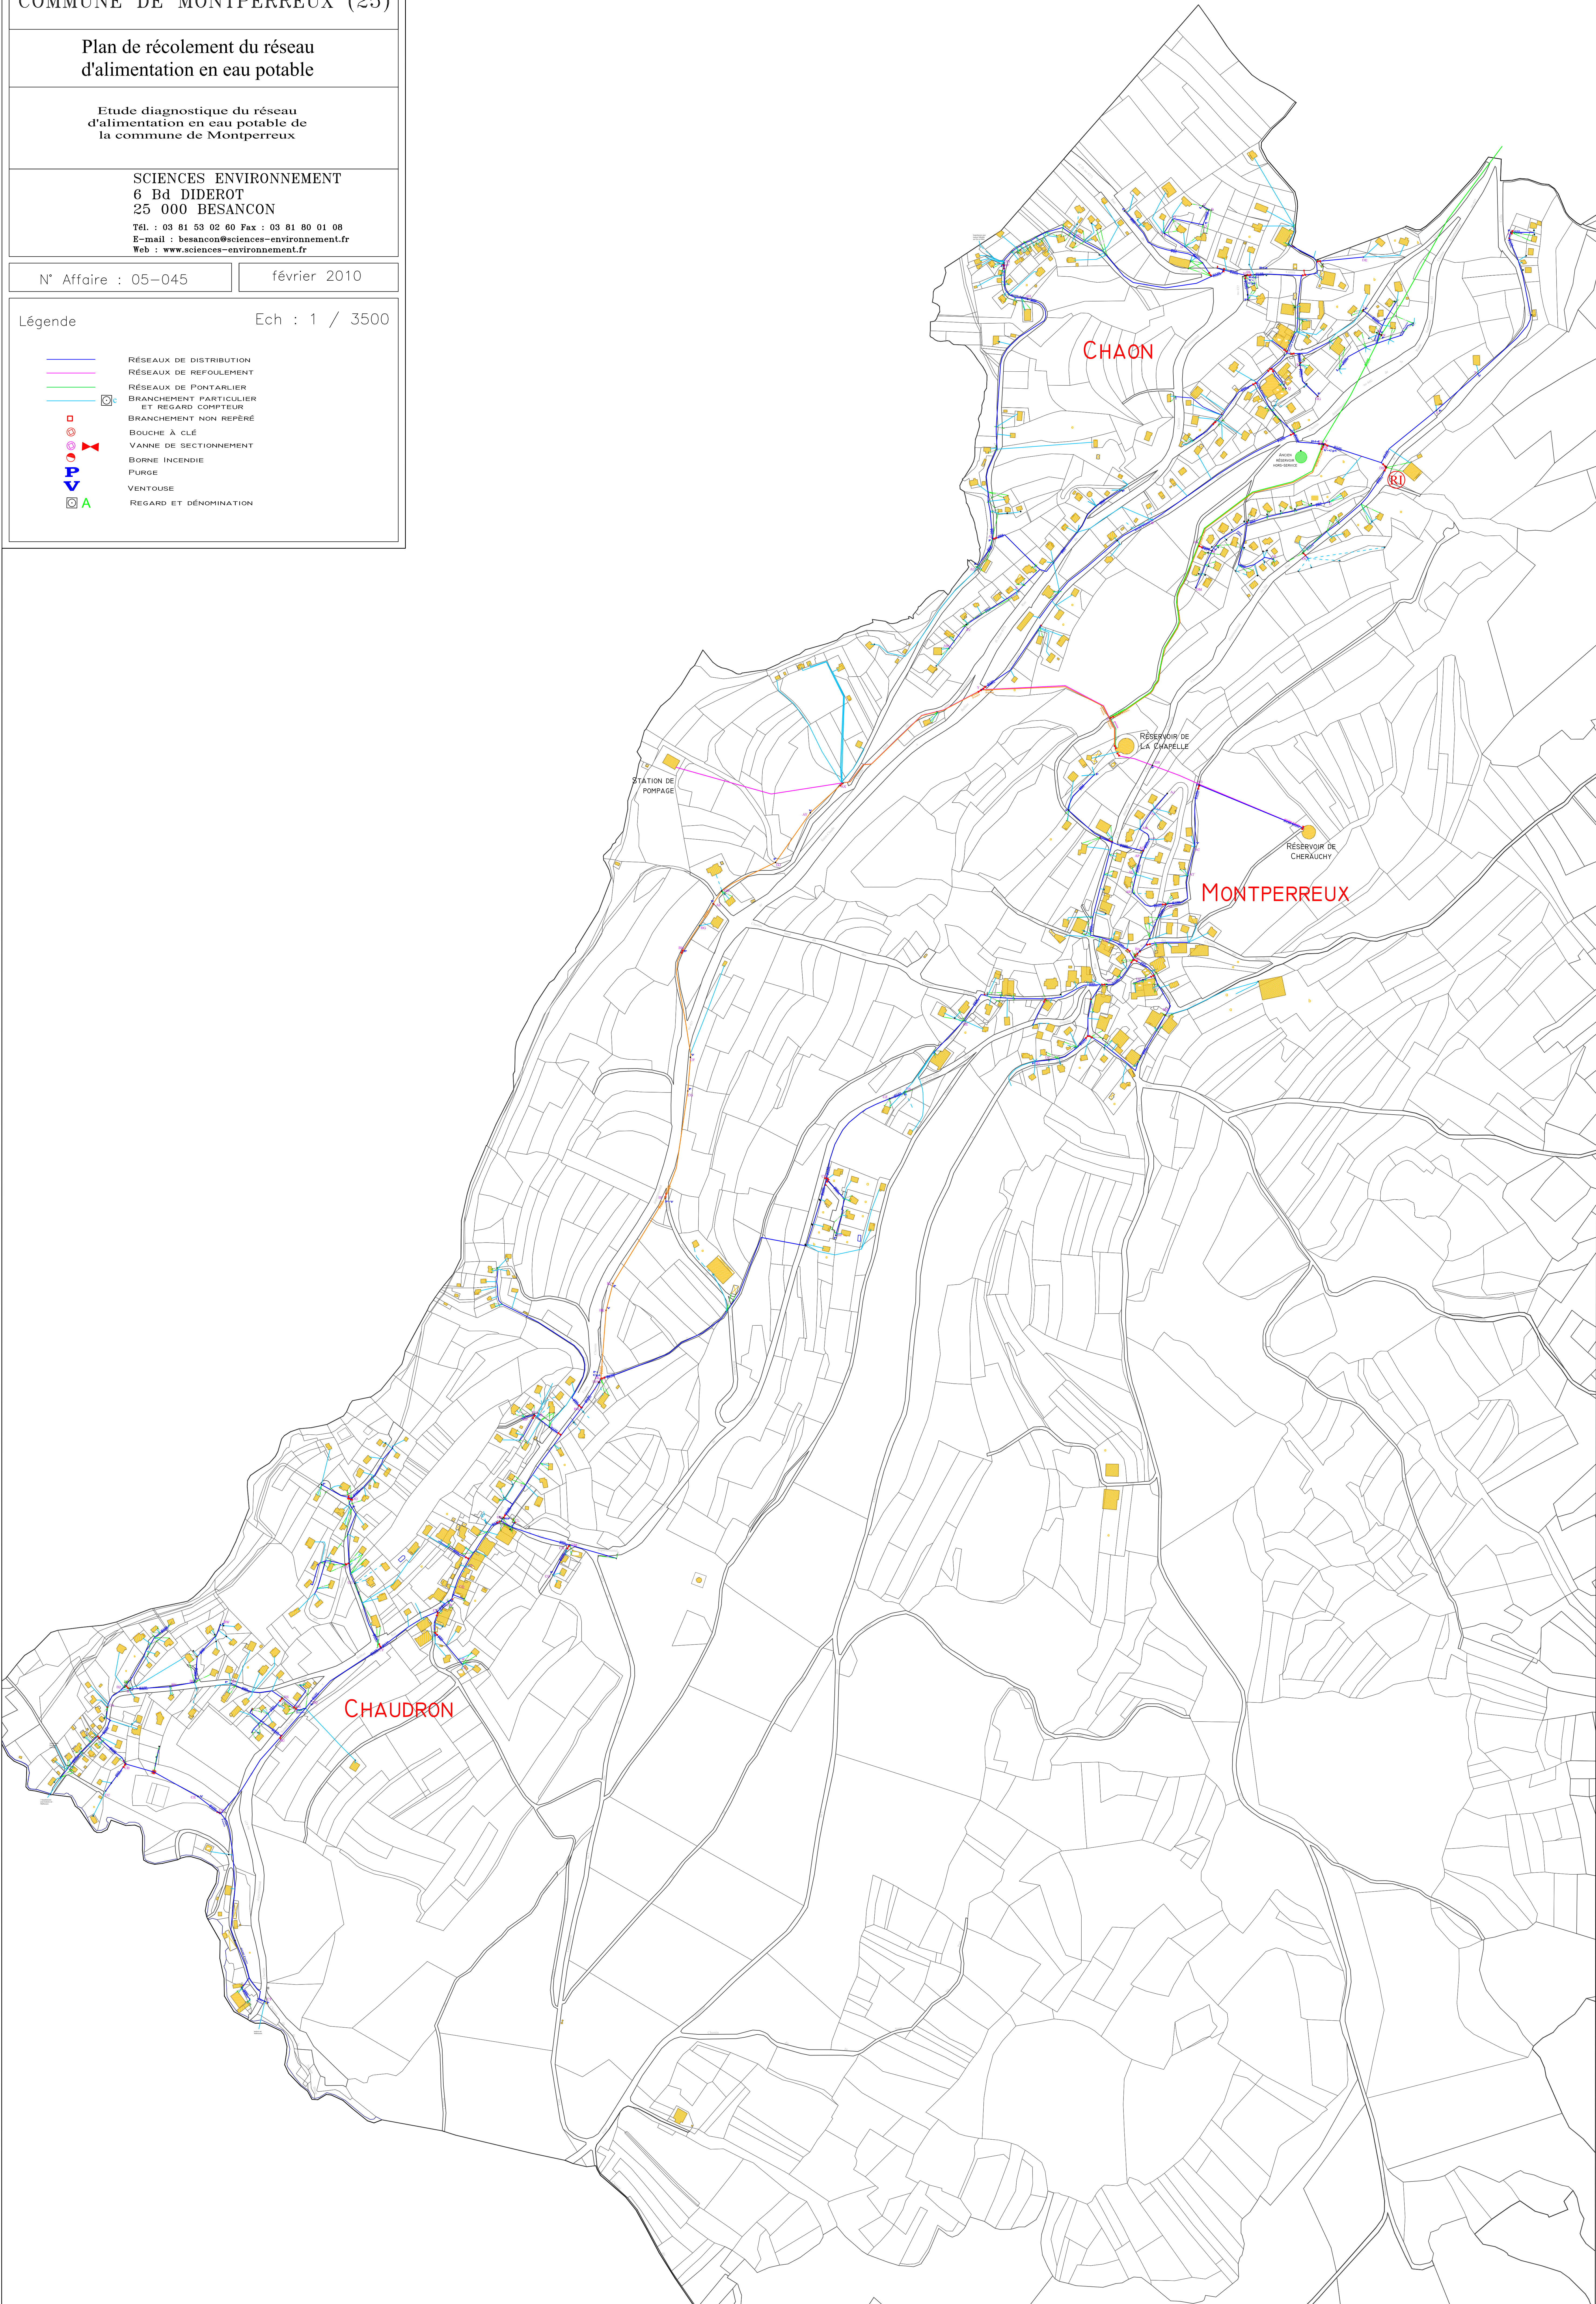




