

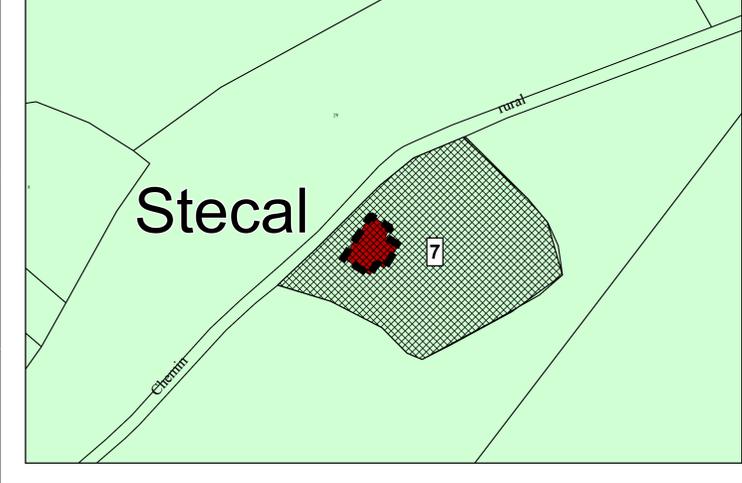


Agrandissement au 1/1000 ancienne carrière Granges Berrard

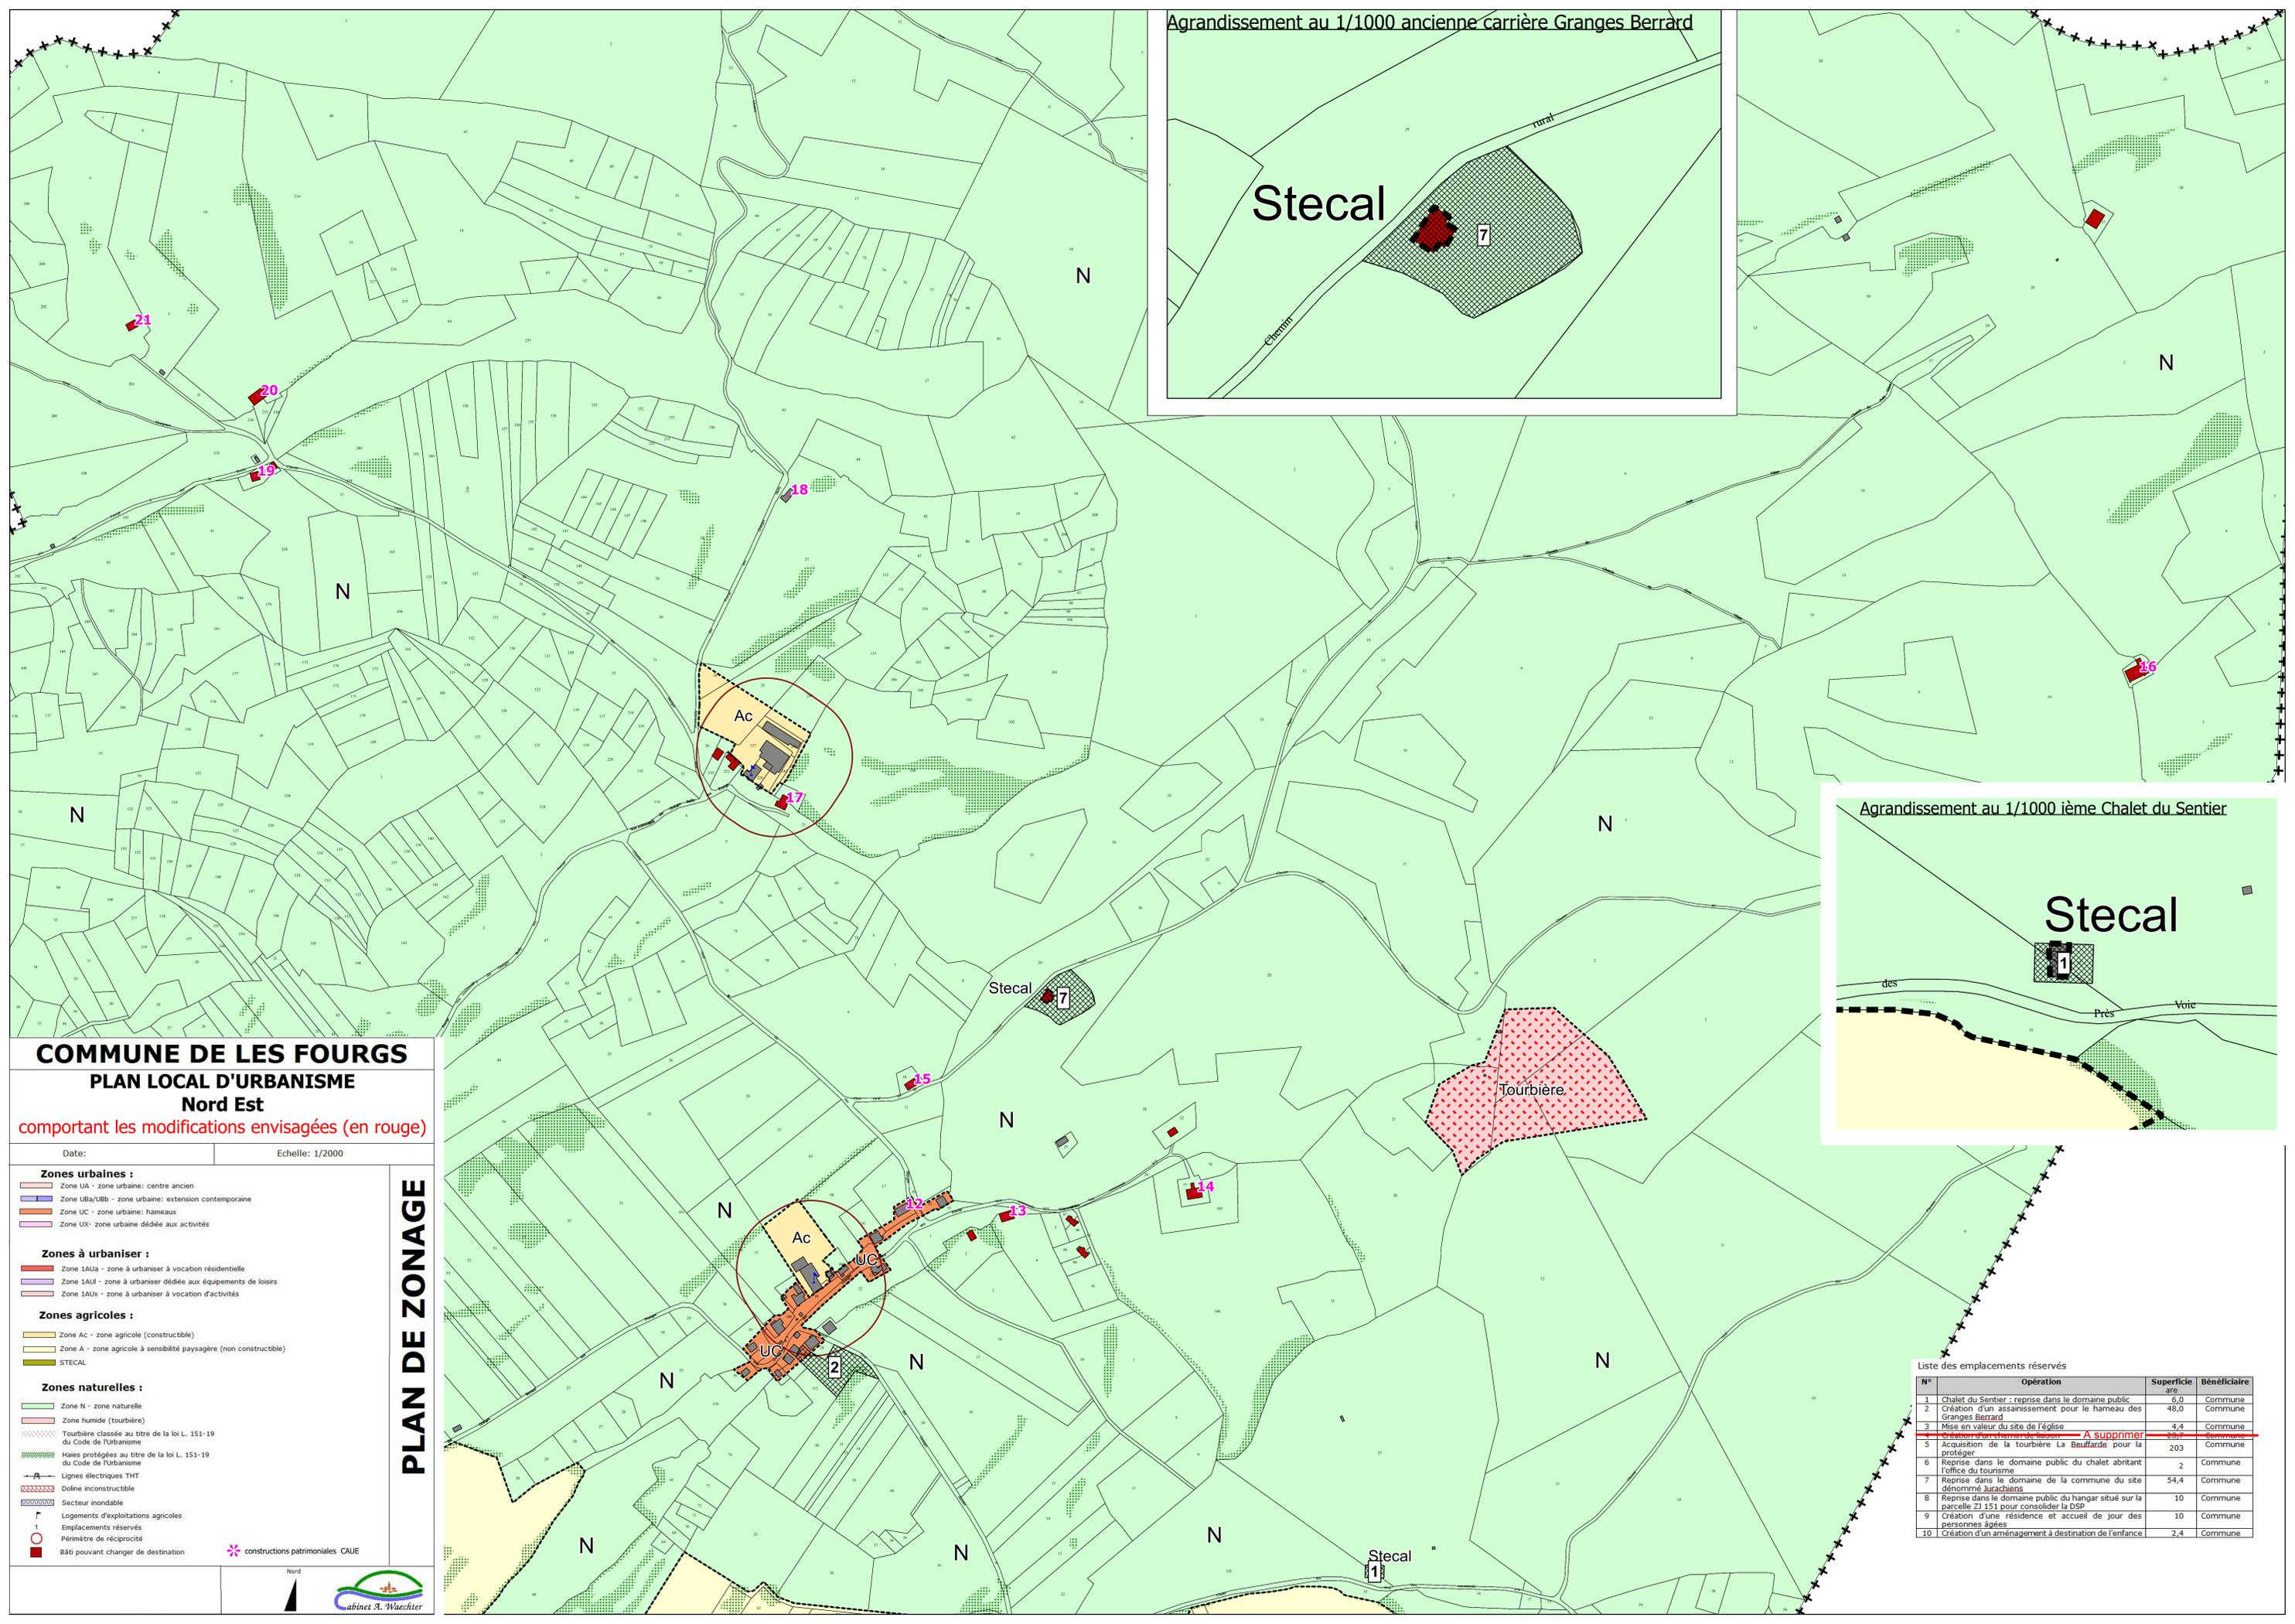

Agrandissement au 1/1000 ième Chalet du Sentier

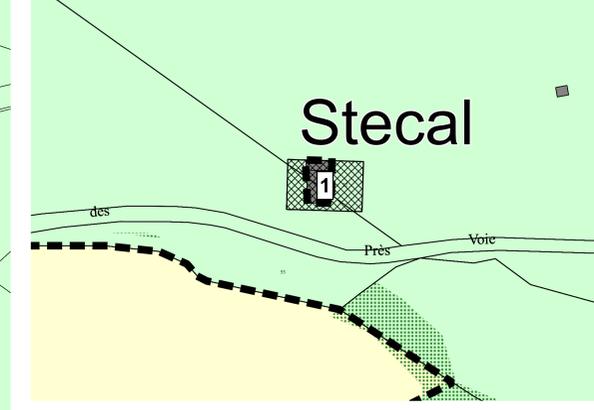

COMMUNE DE LES FOURGS
PLAN LOCAL D'URBANISME
Nord Est
 comportant les modifications envisagées (en rouge)

Date: _____ Echelle: 1/2000

- Zones urbaines :**
- Zone UA - zone urbaine: centre ancien
 - Zone UBA/UBb - zone urbaine: extension contemporaine
 - Zone UC - zone urbaine: hameaux
 - Zone UX- zone urbaine dédiée aux activités
- Zones à urbaniser :**
- Zone 1AUa - zone à urbaniser à vocation résidentielle
 - Zone 1AUI - zone à urbaniser dédiée aux équipements de loisirs
 - Zone 1AUX - zone à urbaniser à vocation d'activités
- Zones agricoles :**
- Zone Ac - zone agricole (constructible)
 - Zone A - zone agricole à sensibilité paysagère (non constructible)
 - STECAL
- Zones naturelles :**
- Zone N - zone naturelle
 - Zone humide (tourbière)
 - Tourbière classée au titre de la loi L. 151-19 du Code de l'urbanisme
 - Hauts protégés au titre de la loi L. 151-19 du Code de l'urbanisme
 - Lignes électriques THT
 - Dolme inconstructible
 - Secteur inondable
- Autres symboles :**
- Logements d'exploitations agricoles
 - Emplacements réservés
 - Périmètre de réciprocité
 - Bâti pouvant changer de destination
 - constructions patrimoniales CAUE

PLAN DE ZONAGE

Liste des emplacements réservés

N°	Opération	Superficie aire	Bénéficiaire
1	Chalet du Sentier : reprise dans le domaine public	6,0	Commune
2	Création d'un assainissement pour le hameau des Granges Berrard	48,0	Commune
3	Mise en valeur du site de l'église	4,4	Commune
4	Création d'un chemin de liaison	2,2	Commune
5	Acquisition de la tourbière La Beuffarde pour la protéger	203	Commune
6	Reprise dans le domaine public du chalet abritant l'office du tourisme	2	Commune
7	Reprise dans le domaine de la commune du site dénommé Jurachiens	54,4	Commune
8	Reprise dans le domaine public du hangar situé sur la parcelle ZJ 151 pour consolider la DSP	10	Commune
9	Création d'une résidence et accueil de jour des personnes âgées	10	Commune
10	Création d'un aménagement à destination de l'enfance	2,4	Commune